


**ПОЭТАЖНЫЙ ПЛАН**

на ~~этаж~~ № 13 домовладения № 17  
 по ул. Плеханова  
Восточного АО гор. Москвы

1 **й ЭТАЖ**

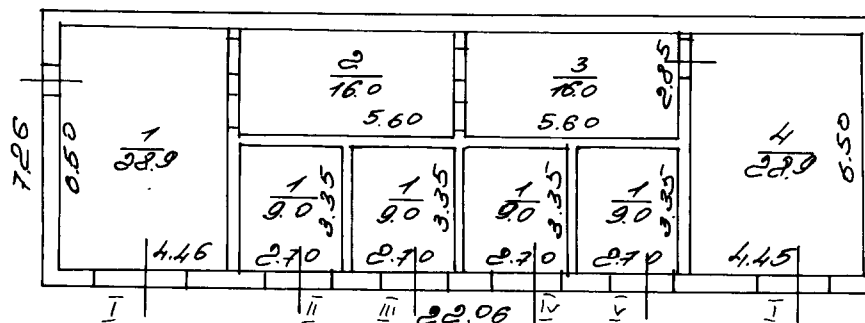

**1** **Восточное №2**  
**территориальное бюро**  
**технической инвентаризации**  
**города Москвы**

Разрешение на произве-  
 денное переоборудован-  
 ие ~~квартиры~~ № 1  
 пом.  
 Территориальному бюро  
 технической инвентариза-  
 ции не предъявлено  
 « 15 » 05 2006 г.  
 Исполнитель Мунёва  
 Проверил [Signature]

Поэтажный план составлен по состоянию на  
 « 15 » 05 2006 г.  
 Подан снал Мунёва  
 Проверил [Signature]  
 « 6 » 06 2006 г.

Масштаб 1:200

## Э К С П Л И К А Ц И Я

Действительна в течение 1 года

По адресу: ул. Плеханова, 17, стр.13

стр. 1

Помещение N I Тип: Прочие

ф.25

Последнее обследование 15.05.2006

Этаж	NN комн.	Характеристики комнат и помещений	Общая площадь			Площадь летних			Вы- со- та
			всего	в т.ч.		лодж.	балк.	проч.	
				основ.	вспом.				
1	1	трансформаторн.	28,9	28,9		прочая			435
	2	трансформаторн.	16,0	16,0		прочая			
	3	трансформаторн.	16,0	16,0		прочая			
	4	трансформаторн.	28,9	28,9		прочая			
Итого по помещению			89,8	89,8					
----- Нежилые всего			89,8	89,8					
в т.ч. Прочие			89,8	89,8					
Площадь с летними			89,8						

Помещение N II Тип: Прочие

ф.25

Последнее обследование 15.05.2006


Этаж	NN комн.	Характеристики комнат и помещений	Общая площадь			Площадь летних			Вы- со- та
			всего	в т.ч.		лодж.	балк.	проч.	
				основ.	вспом.				
1	1	трансформаторн.	9,0	9,0		прочая			435
Итого по помещению			9,0	9,0					
----- Нежилые всего			9,0	9,0					
в т.ч. Прочие			9,0	9,0					
Площадь с летними			9,0						

Помещение N III Тип: Прочие

ф.25

Последнее обследование 15.05.2006

Этаж	NN комн.	Характеристики комнат и помещений	Общая площадь			Площадь летних			Вы- со- та
			всего	в т.ч.		лодж.	балк.	проч.	
				основ.	вспом.				
1	1	трансформаторн.	9,0	9,0		прочая			435
Итого по помещению			9,0	9,0					
----- Нежилые всего			9,0	9,0					
в т.ч. Прочие			9,0	9,0					
Площадь с летними			9,0						

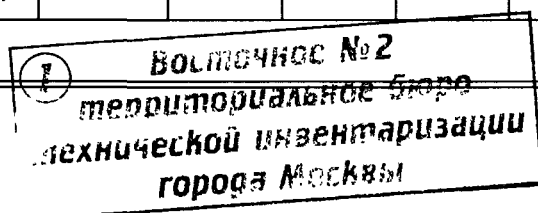

Помещение N IV Тип: Прочие  
Последнее обследование 15.05.2006

ф.25

Этаж	NN комн.	Характеристики комнат и помещений	Общая площадь			Площадь летних			Вы- со- та
			всего	в т.ч.		лодж.	балк.	проч.	
1	1	трансформаторн.	9,0	9,0		прочая			435
Итого по помещению			9,0	9,0					
----- Нежилые всего			9,0	9,0					
в т.ч. Прочие			9,0	9,0					
Площадь с летними			9,0						

Помещение N V Тип: Прочие  
Последнее обследование 15.05.2006

ф.25

Этаж	NN комн.	Характеристики комнат и помещений	Общая площадь			Площадь летних			Вы- со- та
			всего	в т.ч.		лодж.	балк.	проч.	
1	1	трансформаторн.	9,0	9,0		прочая			435
Итого по помещению			9,0	9,0					
----- Нежилые всего			9,0	9,0					
в т.ч. Прочие			9,0	9,0					
Площадь с летними			9,0						

Итого по этажу 1			125,8	125,8					
----- Нежилые всего			125,8	125,8					
в т.ч. Прочие			125,8	125,8					
Площадь с летними			125,8						

Итого по зданию			125,8	125,8					
----- Нежилые всего			125,8	125,8					
в т.ч. Прочие			125,8	125,8					
Площадь с летними			125,8						

Адрес зарегистрирован в Адресном реестре зданий и сооружений г.Москвы  
2.09.2005г. N 3306308.

Экспликация на 2 страницах

6.06.2006 г.

Исполнитель



Жулёва Т.С.

2006.4.000265

Руководитель группы  
Е.В. БЕЛЕНКОВА

